


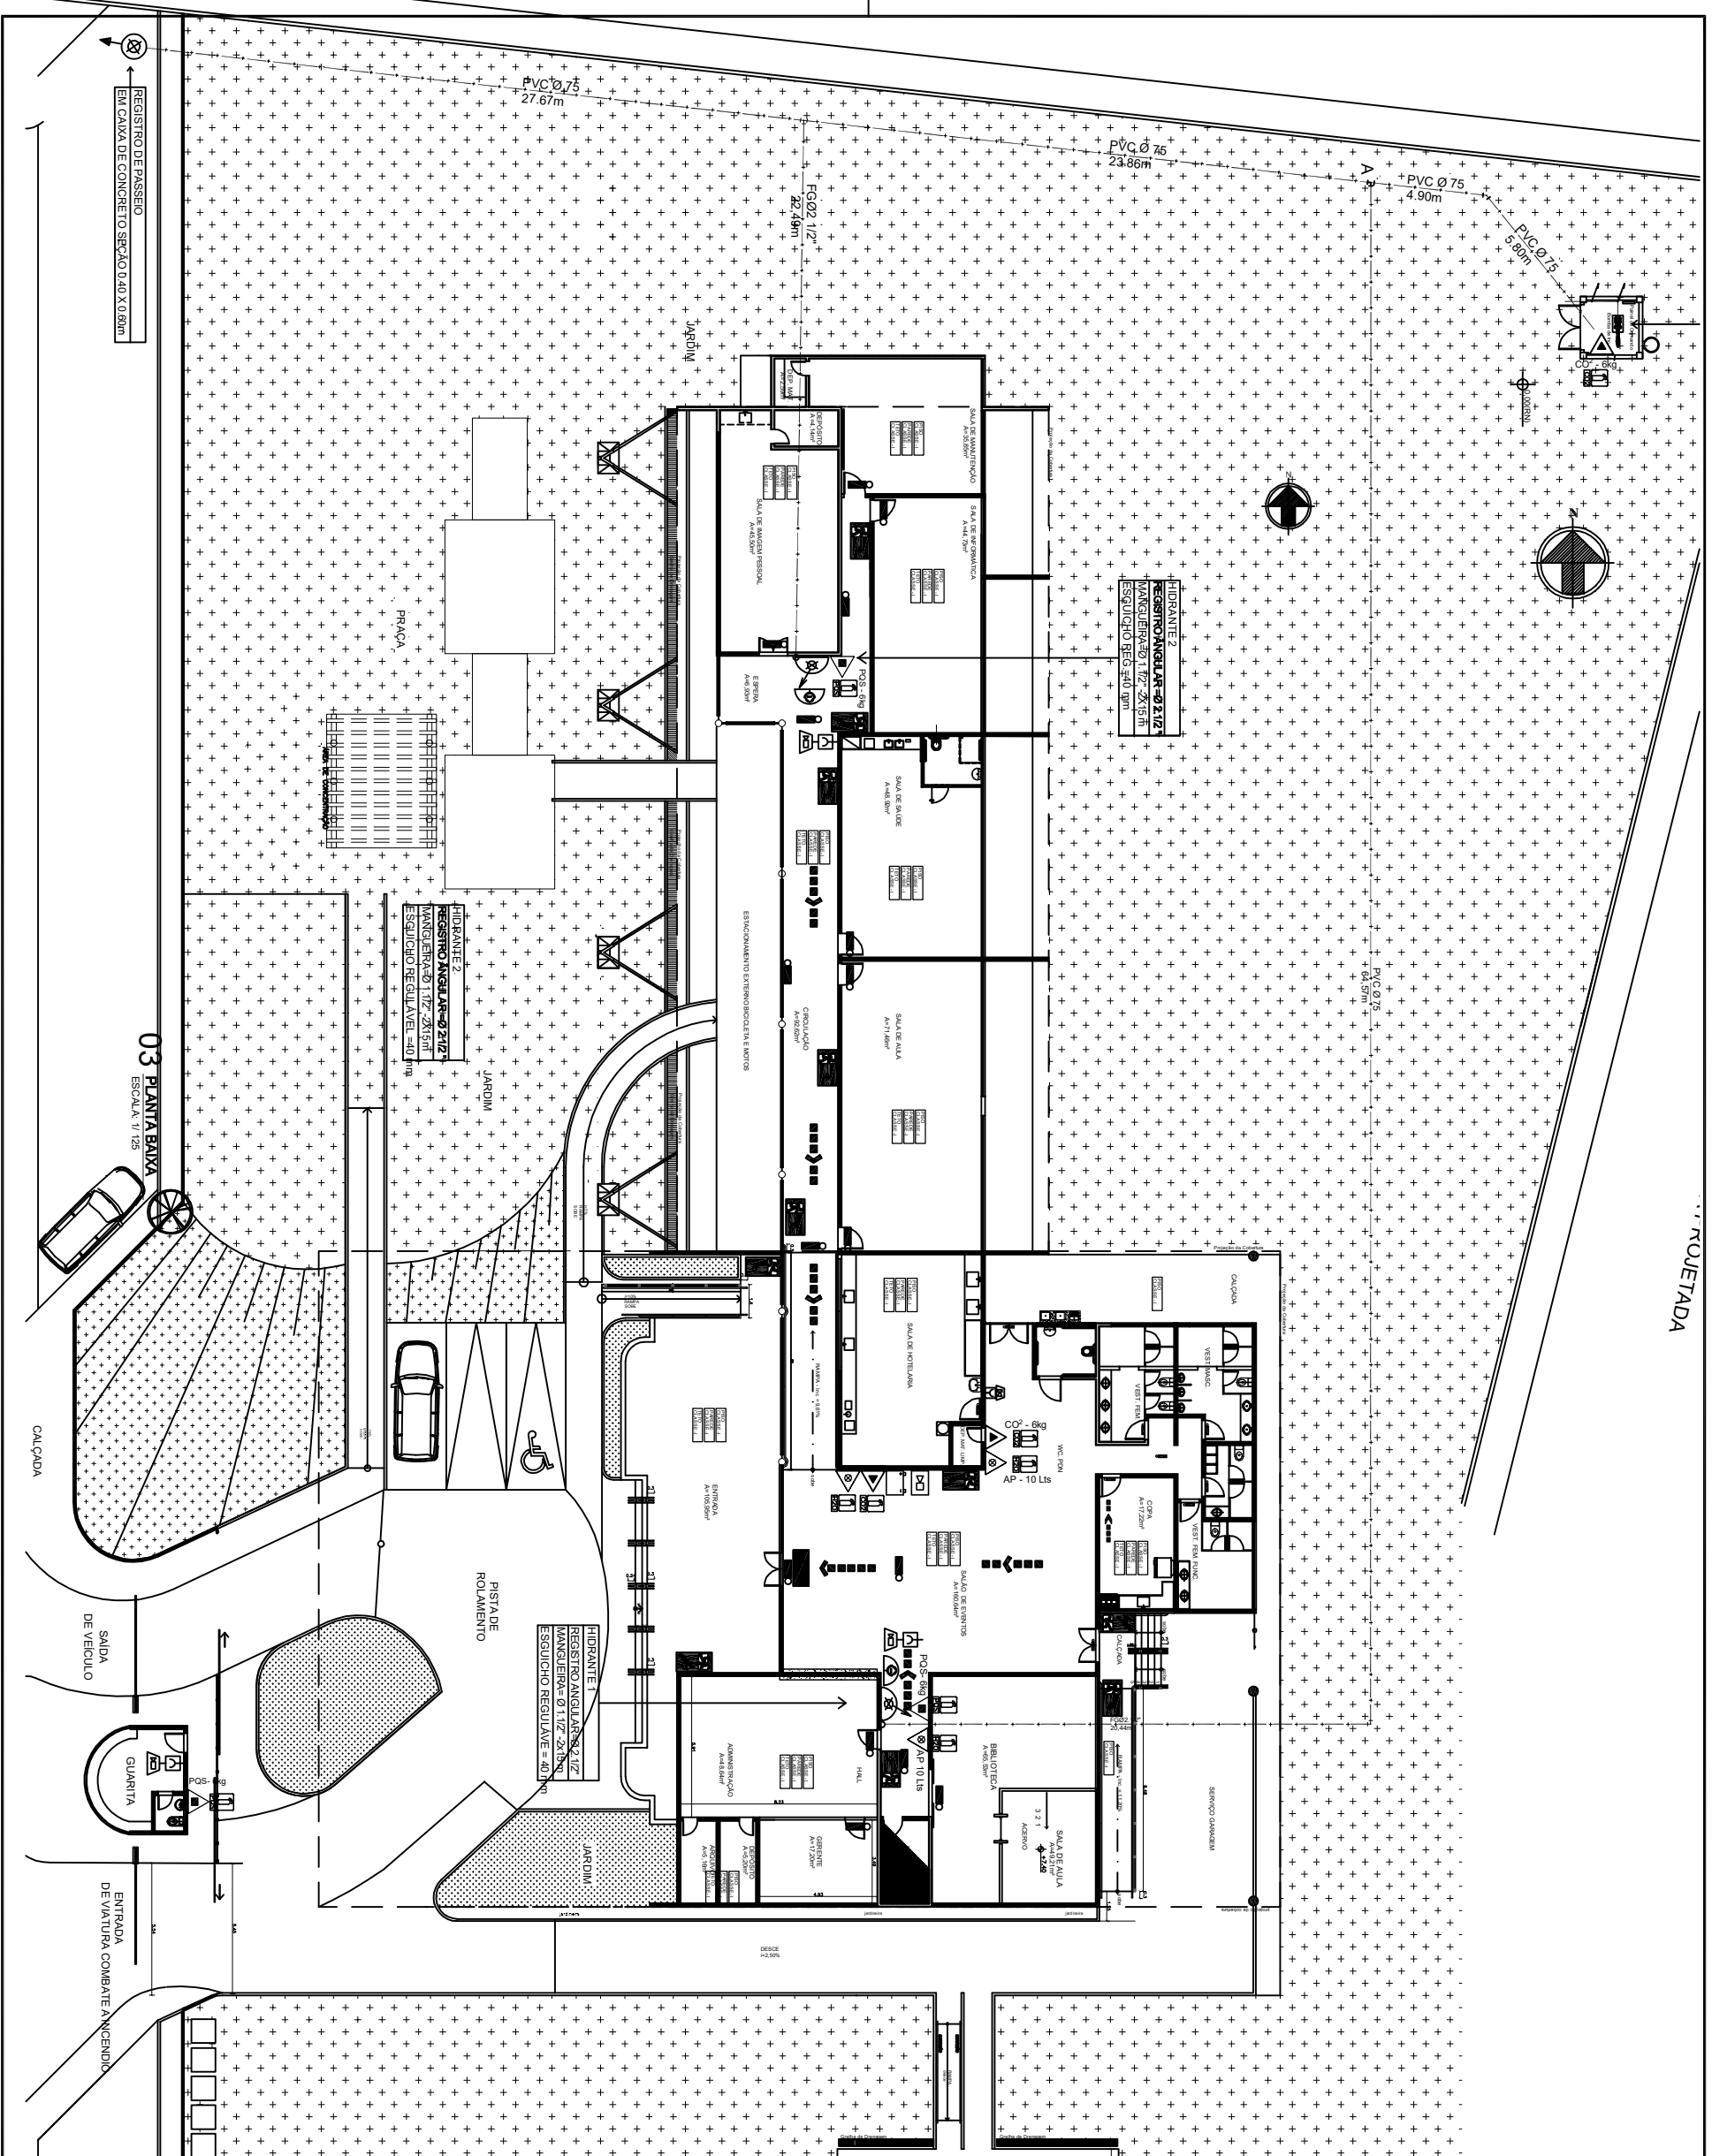

	CABE INCÊNDIO C/02 MANEJUEIRA 5m x 60cm COM ESQUEJO Ø60mm rg.
	EXTINTOR DE GÁS CARBÔNICO (CO2 6kg) CLASSE A/B/C
	EXTINTOR DE PÓ QUÍMICO SECO (PQS 4kg) CLASSE A/B/C
	EXTINTOR ÁGUA PRESSURIZADA MP - 10L CLASSE A
	EXTINTOR DE PÓ QUÍMICO SECO - 4kg CLASSE ABC
	LUMINÁRIA DE EMERGÊNCIA TIPO LED 800 LUMENS INSTALADA NA PAREDE
	LUMINÁRIA DE EMERGÊNCIA TIPO LEDCO AUTÔNOMO (E) A INSTALAR NO TETO
	REGISTRO DE RECALQUE (RR) SHOPPING
	ACIONADOR MANUAL DO SISTEMA DE ALARME
	CENTRAL DE ALARME
	AVISADOR SONORO/TÍPO SIRENE
	BATERIAS DO SISTEMA DE ALARME
	TUBULAÇÃO DE FERRO GALVANIZADO
	Dirigido ao fluxo da rota de fuga
	Sinaliz final da Rota de Fuga
	Avisador de alarme sonoro
	Placa de identificação - E3
	Indicador de alarme
	Placa de identificação - E7
	BOMBA DE INCÊNDIO DO SHOPPING
	RESERVA DE INCÊNDIO DO SHOPPING
	BOTEREA DE ACIONAMENTO MANUAL
	PLACA DE SINALIZAÇÃO DE EMERGÊNCIA
	TUBULAÇÃO DE FERRO GALVANIZADO PARA HIDRANTES

CAU-AM
RRT DE "AS BUILT" DE PROYECTO COMBATE A INCENDIO Em: mar/2023 No. RRT. /2023

PEDIDO DE COMPRAS - 015945

PROPRIETÁRIO - SENAC--SERVIÇO NACIONAL DE APRENDIZAGEM COMERCIAL

AUTOR DO PROJETO: AS BUILT" DOS SISTEMAS DE COMBATE A INCÊNDIO
"AS BUILT" - MARIA DE FÁTIMA RODRIGUES ONEITY
ARQUITETA E URBANISTA CAU N. A38.930-7

RESP. TÉCNICO CREA

QUADRO DE REVISÕES	
MÊS / ANO	MODIFICAÇÕES REALIZADAS:

MAR. / 2023	ATUALIZAÇÃO E "AS BUILT" DE PROJETO DE COMBATE A INCÊNDIO REDE DE HIDRANTES EXTINTORES SINALIZAÇÃO DE EMERGÊNCIA E ILUMINAÇÃO
-------------	---

PROPRIETÁRIO:		SENAC		SERVIÇO NACIONAL DE APRENDIZAGEM COMERCIAL - AM	
PROJETO:		PROJETO COMARTE INCENDIO		FUTURA R	
PLANTA BAIXA PRÉDIO PRINCIPAL				ESCALA 1/125	
ENGENHEIRO:				TÉCNICO	
RUA : BOM JESUS, S/N - Bairro FONTE BOA, YEFÉ AM				construção	
				1.741,99 m2	
				DATA:	
				MAR/2003	
				FOLHA Nº	
				INC	
				02/04	